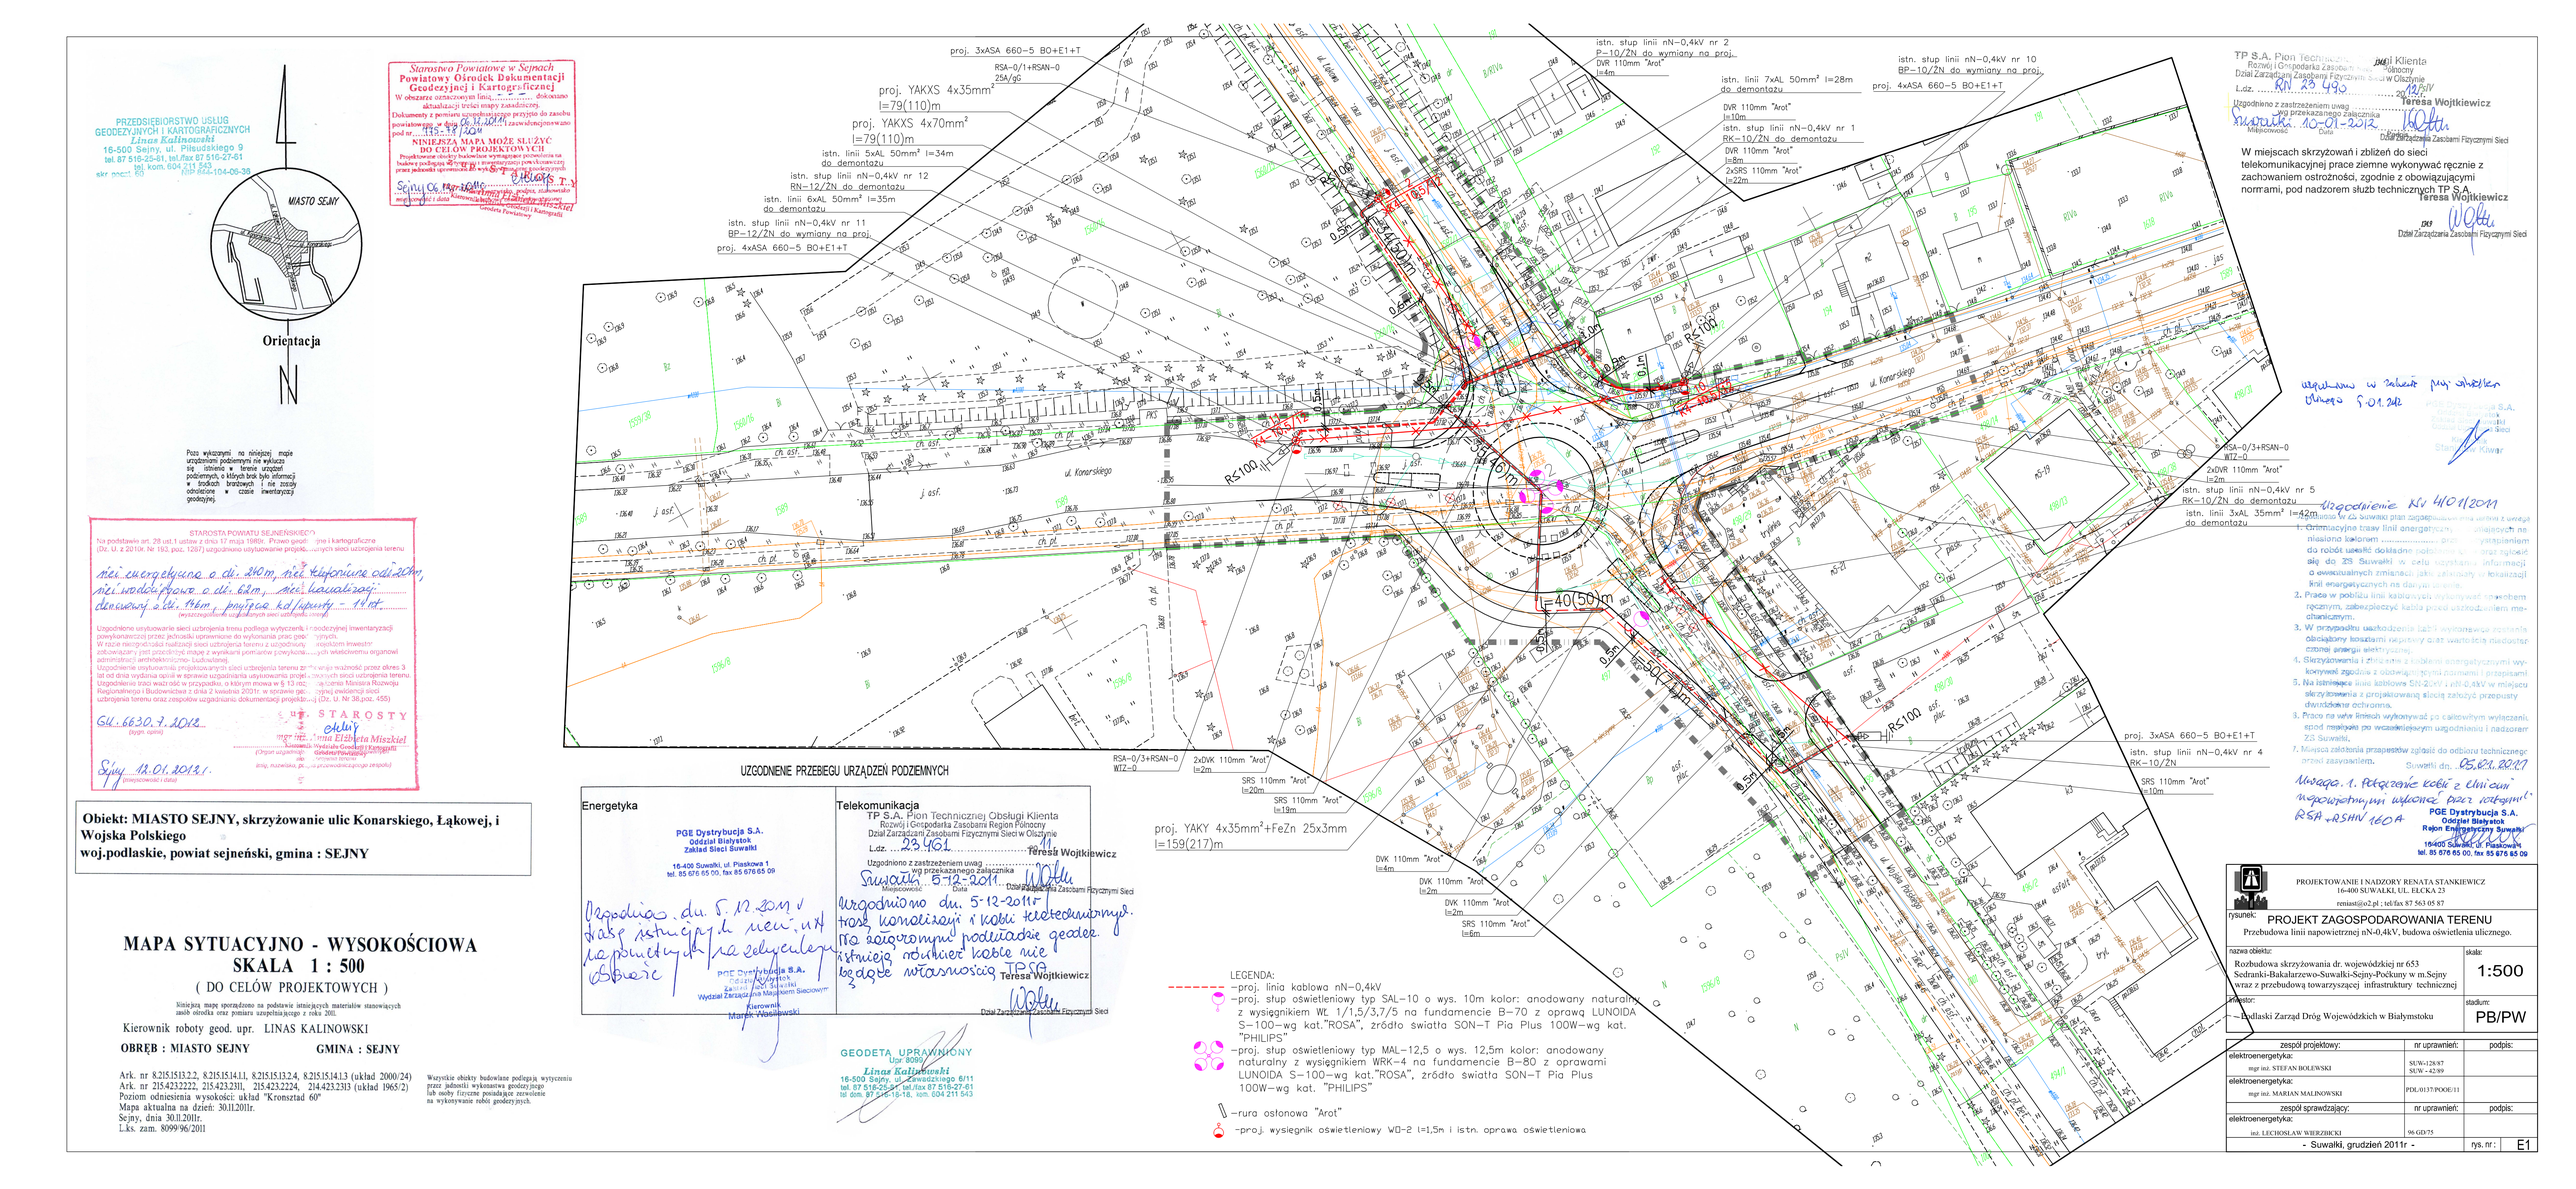

PRZEDSIĘBIORSTWO USŁUG GEODEZYJNYCH I KARTOGRAFICZNYCH
Linas Kalinowski
16-500 Sejny, ul. Piłsudskiego 9
tel. 87 516-25-61, tel./fax 87 516-27-61
tel. kom. 604 211 543
NIP 844-104-06-36

Starostwo Powiatowe w Sejnach
Powiatowy Ośrodek Dokumentacji Geodezyjnej i Kartograficznej
W obszarze ostatecznej linii ... dokonano aktualizacji treści mapy zasadniczej.
Dokumenty z powiatu uzupełniającego przyjęto do zasobu powiatowego w dniu 26.10.2011 i zaewidencjonowano pod nr ... 135-87/2011
NINIEJSZA MAPA MOŻE SŁUŻYĆ DO CELÓW PROJEKTOWYCH
Projektowane obiekty budowlane wymagające pozwolenia na budowę podlegają uzgodnieniu z inwestorskimi przez jednostki ... (podpis, stanowisko służbowe) ... (pieczęć)
Sejny, dn. 26.10.2011 ... Starosta Powiatowy ... Barbara T...
Kierownik Wydziału Geodezji i Kartografii
Grażyna Pawłowska

Poza wykazanymi na niniejszej mapie urządzeniami podziemnymi nie wykazuje się istnienia w terenie urządzeń podziemnych, o których brak było informacji w środkach bratnawych i nie zostały odnalezione w czasie inwentaryzacji geodezyjnej.

STAROSTA POWIATU SEJNEŃSKIEGO
Na podstawie art. 28 ust.1 ustawy z dnia 17 maja 1989r. Prawo geodezyjne i kartograficzne (Dz. U. z 2010r. Nr 193, poz. 1287) uzgodniono użytkowanie projektowanych sieci uzbrojenia terenu
sieci energetyczne o dł. 240m, sieć telefoniczne odl. 20m, sieć wodociągowe o dł. 62m, sieć kanalizacyjne: deszczowy o dł. 19m i przyłącz kd/pumy - 14 dł.
(wymienić rodzaj projektowanych urządzeń podziemnych)
Uzgodnione usytuowanie sieci uzbrojenia terenu podlega wytyczeniu i podrzędnej inwentaryzacji powykonawczej przez jednostki uprawnione do wykonania prac geodezyjnych.
W razie niezgodności realizacji sieci uzbrojenia terenu z uzgodnionym projektem inwestor zobowiązany jest przedłożyć mapę z wynikami pomiarów powykonawczych właściwemu organowi administracji architektoniczno- budowlanej.
Uzgodnienie usytuowania projektowanych sieci uzbrojenia terenu zachowuje ważność przez okres 3 lat od dnia wydania opinii w sprawie uzgodnienia usytuowania projektowanych sieci uzbrojenia terenu.
Uzgodnienie traci ważność w przypadku, o którym mowa w § 13 rozporządzenia Ministra Rozwoju Regionalnego i Budownictwa z dnia 2 kwietnia 2001r. w sprawie geodezyjnej ewidencji sieci uzbrojenia terenu oraz zespołów uzgadniania dokumentacji projektowej (Dz. U. Nr 36,poz. 455)
GK.-6630.7.2011
(dygn. opinii)
STAROSTA
mgr inż. Elżbieta Misztal
Kierownik Wydziału Geodezji i Kartografii
(Dyrektor Wydziału, Kierownik Referatu, Inspektor, inny, nazwisko, pieczątka imienna)
Sejny 12.01.2012 r.
(miejscowość i data)

UZGODNIENIE PRZEBIEGU URZĄDZEŃ PODZIEMNYCH

Energetyka	Telekomunikacja
PGE Dystrybucja S.A. Oddział Białystok Zakład Sieci Suwałki 16-400 Suwałki, ul. Płaskowa 1 tel. 85 676 65 00, fax 85 676 65 09	TP S.A. Pion Technicznej Obsługi Klienta Rozwoj i Gospodarka Zasobami Region Północny Dział Zarządzani Zasobami Fizycznymi Sieci w Olsztynie L.dz. ... 23461 ... Teresa Wojtkiewicz
Uzgodniono z zastrzeżeniem uwag ... wg przekazanego załącznika Suwałki, 5-12-2011 (Miejscowość)	Uzgodniono z zastrzeżeniem uwag ... wg przekazanego załącznika Suwałki, 5-12-2011 (Miejscowość)
PGE Dystrybucja S.A. Oddział Białystok Zakład Sieci Suwałki Wydział Zarządzania Majątkiem Sieciowym Kierownik Marek Waśkiewski	Teresa Wojtkiewicz Dział Zarządzania Zasobami Fizycznymi Sieci

GEODETA UPRAWNIONY
Upr. 8099
Linas Kalinowski
16-500 Sejny, ul. Zawadzkiego 6/11
tel. 87 516-25-61, tel./fax 87 516-27-61
tel. kom. 87 516-18-18, kom. 604 211 543

Obiekt: MIASTO SEJNY, skrzyżowanie ulic Konarskiego, Łąkowej, i Wojska Polskiego
woj.podlaskie, powiat sejneński, gmina : SEJNY

MAPA SYTUACYJNO - WYSOKOŚCIOWA
SKALA 1 : 500
(DO CELÓW PROJEKTOWYCH)

Niniejszą mapę sporządzono na podstawie istniejących materiałów stanowiących zasób ośrodka oraz pomiaru uzupełniającego z roku 2011.

Kierownik roboty geod. upr. LINAS KALINOWSKI

OBRĘB : MIASTO SEJNY **GMINA : SEJNY**

Ark. nr 8.2151513.2.2, 8.2151514.1.1, 8.2151513.2.4, 8.2151514.1.3 (układ 2000/24)
Ark. nr 215.4232222, 215.4232311, 215.4232224, 214.4232313 (układ 1965/2)
Poziom odniesienia wysokości: układ "Kronsztad 60"
Mapa aktualna na dzień: 30.11.2011r.
Sejny, dnia 30.11.2011r.
L.ks. zam. 8099/96/2011

Wszystkie obiekty budowlane podlegają wytyczeniu przez jednostki wykonawcę geodezyjnego lub osoby fizyczne posiadające zezwolenie na wykonywanie robót geodezyjnych.

LEGENDA:
- proj. linia kablowa nN-0,4kV
- proj. stup oświetleniowy typ SAL-10 o wys. 10m kolor: anodowany naturalny z wysięgnikiem WL 1/1,5/3,7/5 na fundamencie B-70 z oprawą LUNOIDA S-100-wg kat."ROSA", źródło światła SON-T Pia Plus 100W-wg kat. "PHILIPS"
- proj. stup oświetleniowy typ MAL-12,5 o wys. 12,5m kolor: anodowany naturalny z wysięgnikiem WRK-4 na fundamencie B-80 z oprawami LUNOIDA S-100-wg kat."ROSA", źródło światła SON-T Pia Plus 100W-wg kat. "PHILIPS"
- rura osłonowa "Arot"
- proj. wysięgnik oświetleniowy WO-2 l=1,5m i istn. oprawa oświetleniowa

TP S.A. Pion Technicznej Obsługi Klienta
Rozwój i Gospodarka Zasobami Północny
Dział Zarządzani Zasobami Fizycznymi Sieci w Olsztynie
L.dz. RN 23 495 ... 2011 r.
Uzgodniono z zastrzeżeniem uwag ... wg przekazanego załącznika
Suwałki, 16-01-2012 ... Teresa Wojtkiewicz
(Miejscowość) (Data) (Dział Zarządzania Zasobami Fizycznymi Sieci)

W miejscach skrzyżowań i zbliżeń do sieci telekomunikacyjnej prace ziemne wykonywać ręcznie z zachowaniem ostrożności, zgodnie z obowiązującymi norrami, pod nadzorem służb technicznych TP S.A.
Teresa Wojtkiewicz
Dział Zarządzania Zasobami Fizycznymi Sieci

uzgodniono w zakresie pkt. wskazanych Olsztyn 5.01.2012
Stanisław Kiwior

Uzgodnienie RN 4101/2011
1. Orientacyjne trasy linii energetycznych ... projektowanych na niniejszej mapie ... przed wystąpieniem do robót należy dokładnie ... oraz zgłosić się do ZS Suwałki w celu uzyskania informacji o ewentualnych zmianach ... lokalizacji linii energetycznych na dalszym ... .
2. Prace w pobliżu linii kablowych wykonywać wyłącznie ręcznym, zabezpieczyć kabla przed uszkodzeniem mechanicznym.
3. W przypadku uszkodzenia ... uniemożliwiające ... obciążony kosztami naprawy oraz wartością nieodebranej ... energii elektrycznej.
4. Skrzyżowania i zbliżenia ... z kablami energetycznymi wykonywać zgodnie z obowiązującymi normami i przepisami
5. Na istniejące linie kablowe SN,nN i 0,4kV w miejscu skrzyżowania z projektowaną siecią założyć przepusty dwudzielne ochronne.
6. Prace na wyżej ... wykonywać po całkowitym wyłączeniu, które nastąpi po wcześniejszym uzgodnieniu i nadzorem ZS Suwałki.
7. Miejsca założenia przepustów zgłosić do odbioru technicznego przez zakładem. Suwałki dn. 05.01.2012

Uwaga 1. Połączenie kabli z elementami napowietrznymi wykonać przez istniejący RSA-ASHN 160A

PGE Dystrybucja S.A.
Oddział Białystok
Rejon Energetyczny Suwałki
Zakład Sieci
16-400 Suwałki, ul. Płaskowa 1
tel. 85 676 65 00, fax 85 676 65 09

PROJEKTOWANIE I NADZORY RENATA STANKIEWICZ
16-400 SUWAŁKI, UL. ŁĘCKA 23
renast@o2.pl ; tel/fax 87 563 05 87

rysunek: **PROJEKT ZAGOSPODAROWANIA TERENU**
Przebudowa linii napowietrznej nN-0,4kV, budowa oświetlenia ulicznego.

nazwa obiektu:	skala:
Rozbudowa skrzyżowania dr. wojewódzkiej nr 653 Sedranki-Bakałarzewo-Suwałki-Sejny-Pockuny w m.Sejny wraz z przebudową towarzyszącej infrastruktury technicznej	1:500
inwestor: Podlaski Zarząd Dróg Wojewódzkich w Białymstoku	stadium: PB/PW

zespół projektowy:	nr uprawnień:	podpis:
elektroenergetyka: mgr inż. STEFAN BOLEWSKI	SUW-128/87 SUW - 62/89	
elektroenergetyka: mgr inż. MARIAN MALINOWSKI	PDL/0137/POOE/11	
zespół sprawdzający:	nr uprawnień:	podpis:
elektroenergetyka: inż. LECHOSŁAW WIERZBICKI	96/GD/75	

- Suwałki, grudzień 2011r - rys. nr: E1